


改修 1階平面図

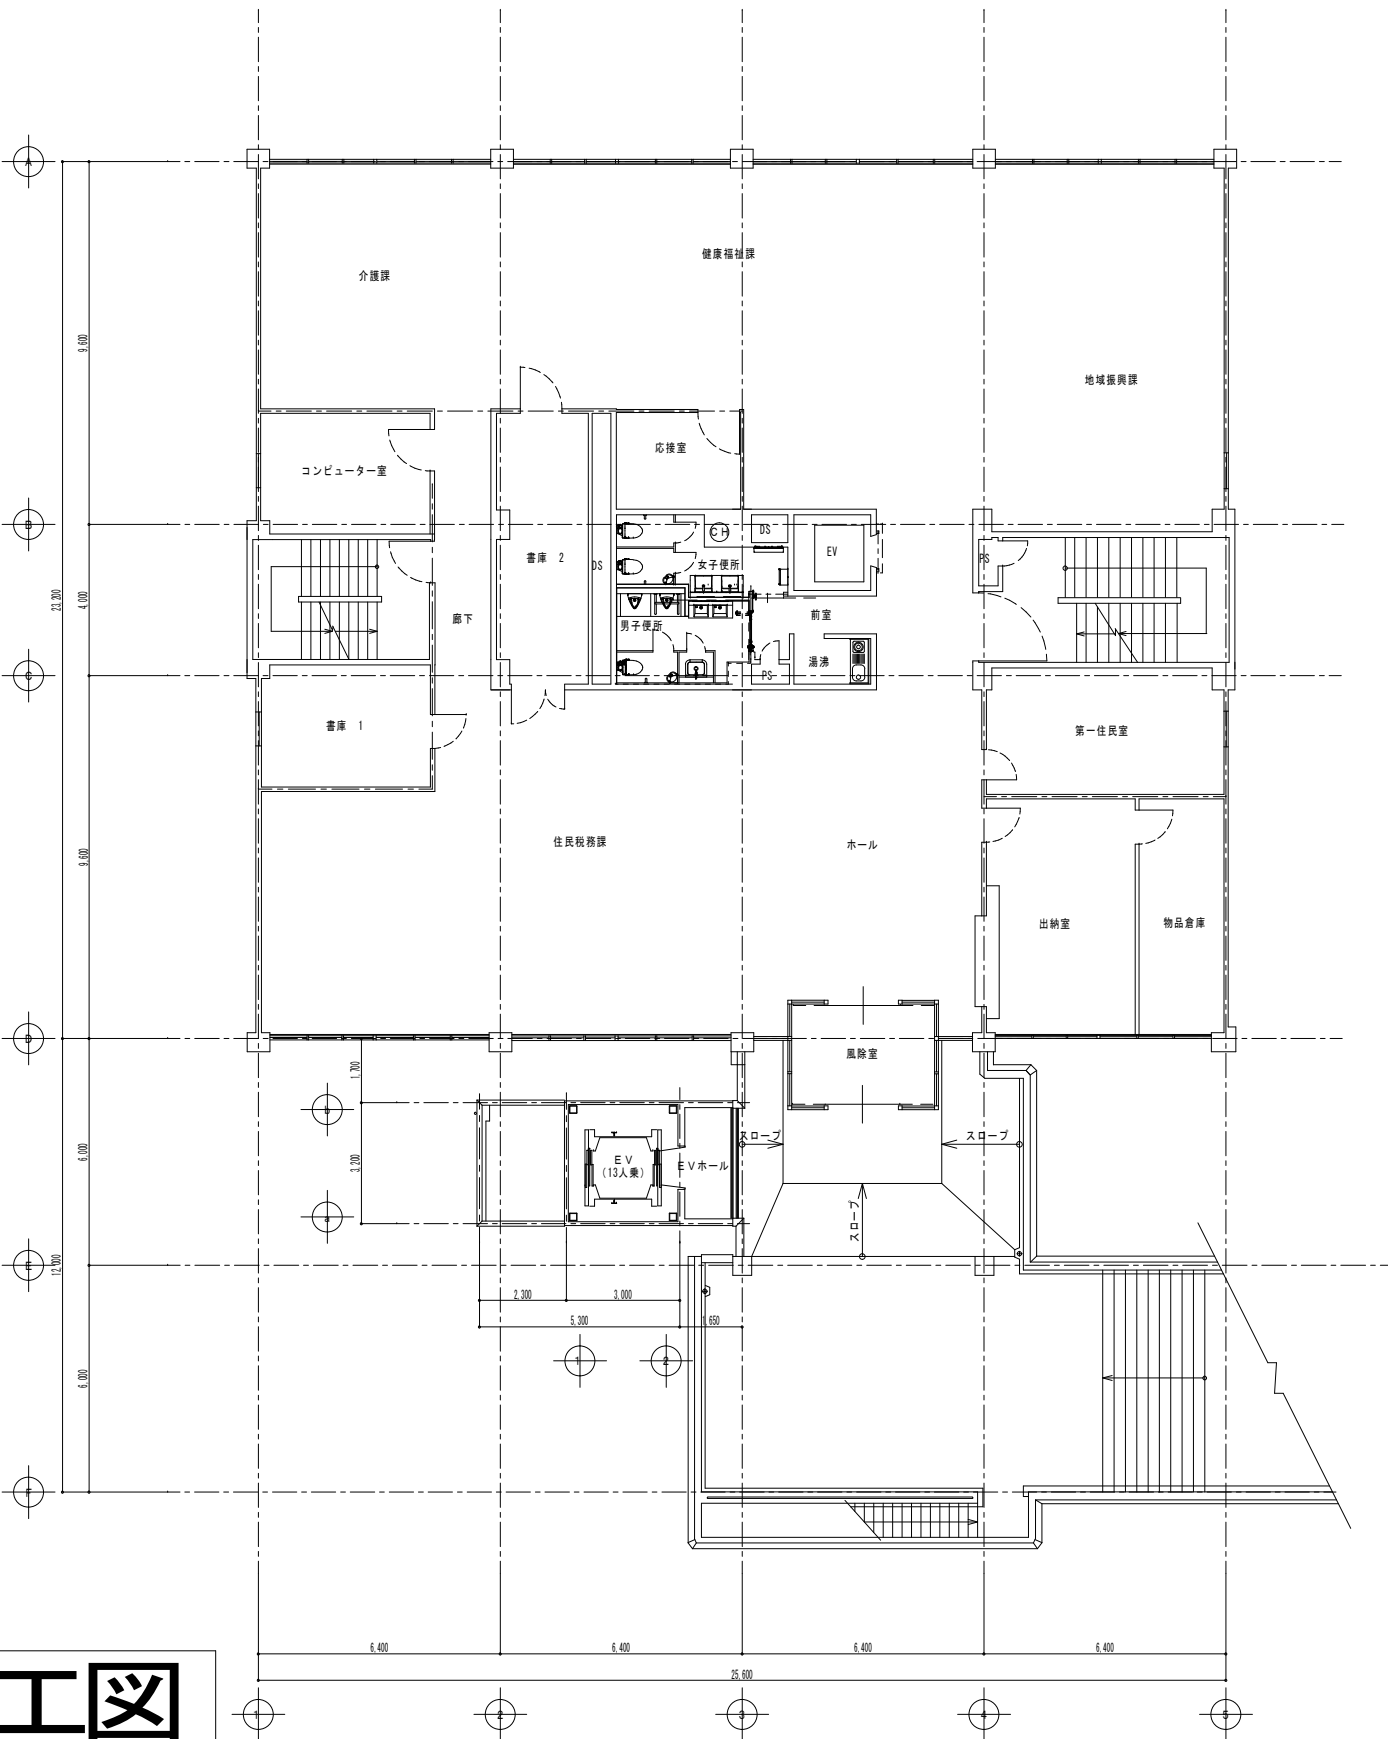

改修 2階平面図

竣工図